



escala 1:75



escala 1:75

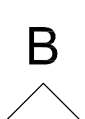

escala 1:25

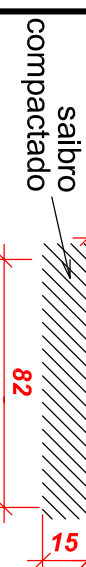

Similar P64



1) Características do Concreto

Lajes	250	: vigas e lajes - única 1 com $\varnothing < 150$ mm
Blocos	200	: pilares - brita 1 e brita 2 com $\varnothing < 25$ mm
Piso	200	: blocos - brita 1, brita 2 e brita 3 com $\varnothing < 38$ mm

2) Características do Aço

- lajes = 2 cm
- vigas e pilares = 2,5 cm
- blocos = 3 cm

3) Cobrimento Nominal da Armadu

- lajes = 2 cm
- vigas e pilares = 2,5 cm
- blocos = 3 cm

OBSERVAÇÕES IMPORIANIES

-) As juntas de dilatação deverão ser no mínimo de 2 cm. Onde for necessário fechar a junta, usar material selante de poliuretano flexível.

CONVENÇÕES

- $\theta =$ ELEVACÃO DA VIGA-PILAR OU LAJE EM RELAÇÃO AO PISO DO PAVIMENTO

- MEDIDAS EM CENTÍMETROS

U1	PROJETO INSTITUCIONAL
16.06.2011	
Nº:	RESPONSÁVEL:
DATA	DESCRIÇÃO DA REVISÃO:

As Built
#POSTLOS

CEP 82560-435 - Curitiba - Paraná
a.b.duillprojeto@gmail.com - (41) 30085-4949

CONFERIR MEDIDAS NA OBRA

PROPRIETÁRIO:	UNIVERSIDADE FEDERAL DOS VALES DO JECUITINHONHA E MUCURI	CNPJ	16.888.315/0001-57
---------------	--	------	--------------------

CORTE B-B

CARLOS HENRIQUE DE SOUZA GONÇALVES
CREA 7902/D - Pr

EQUIPE		
VENENÇÃO:	DATA:	ÁREA CONSTRUIDA:
		FOLHA 123