



CORTE A-A

escala 1:50

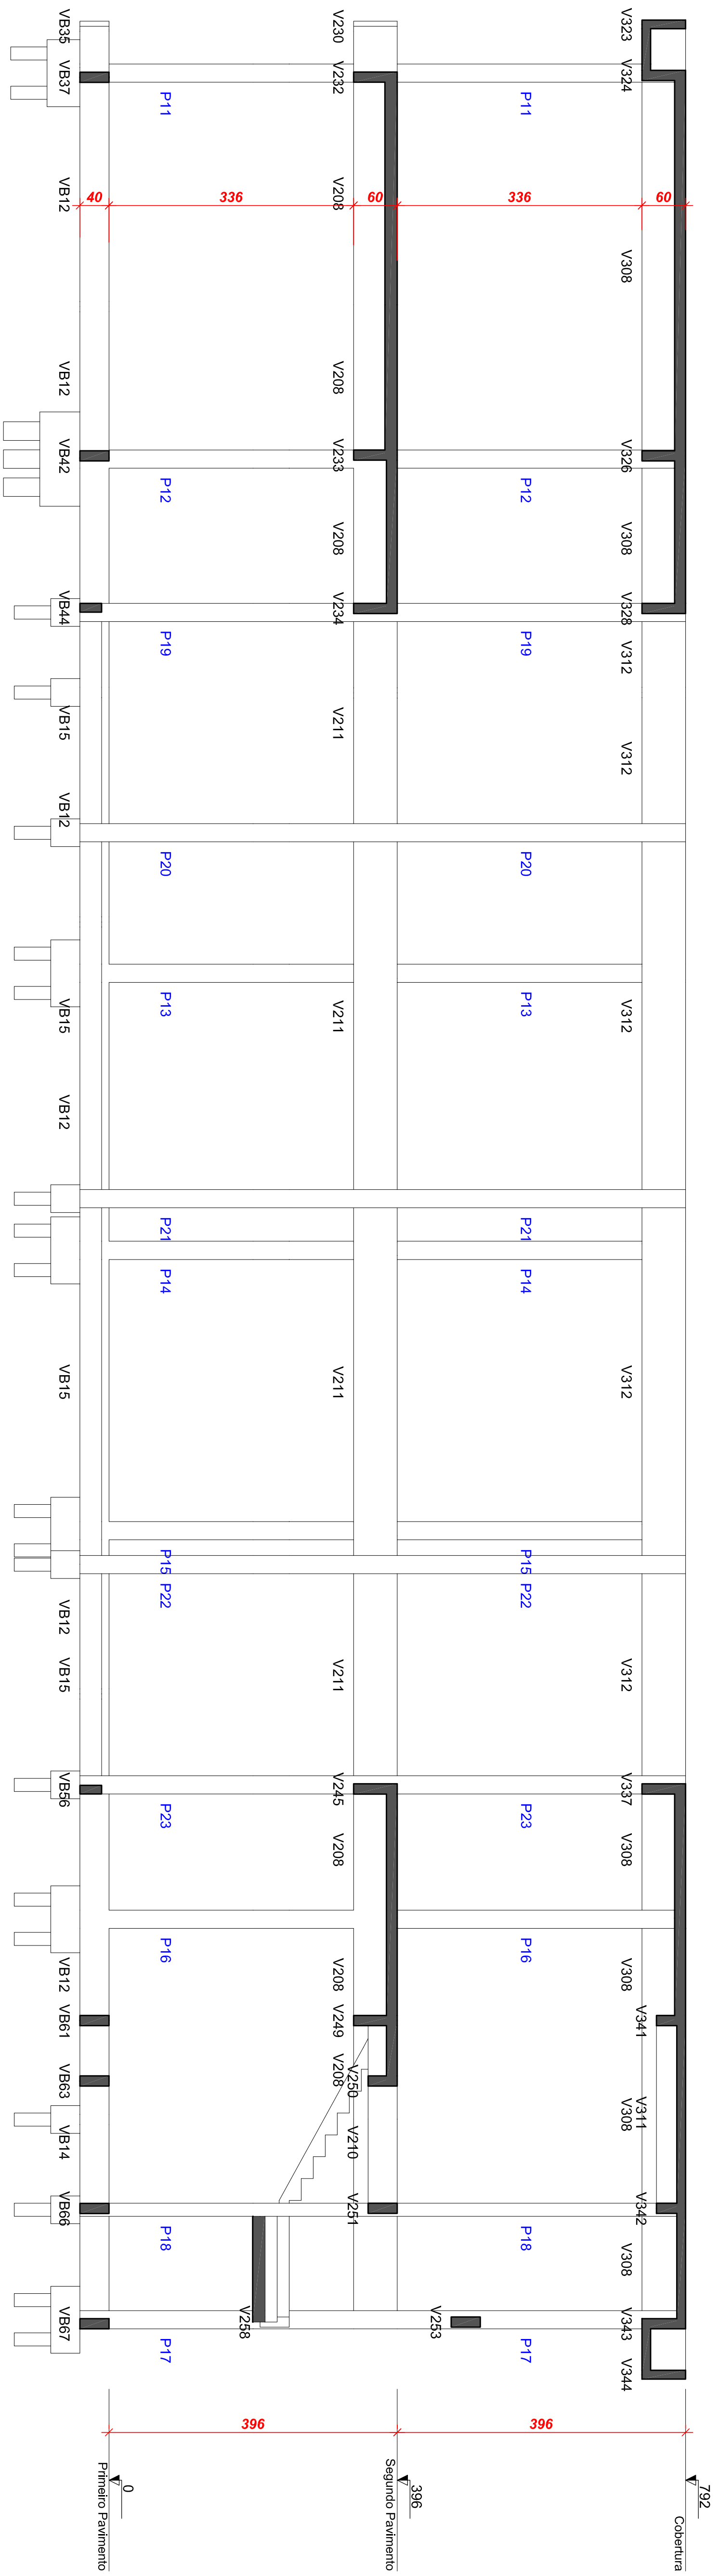


CORTE B-B

escala 1:50

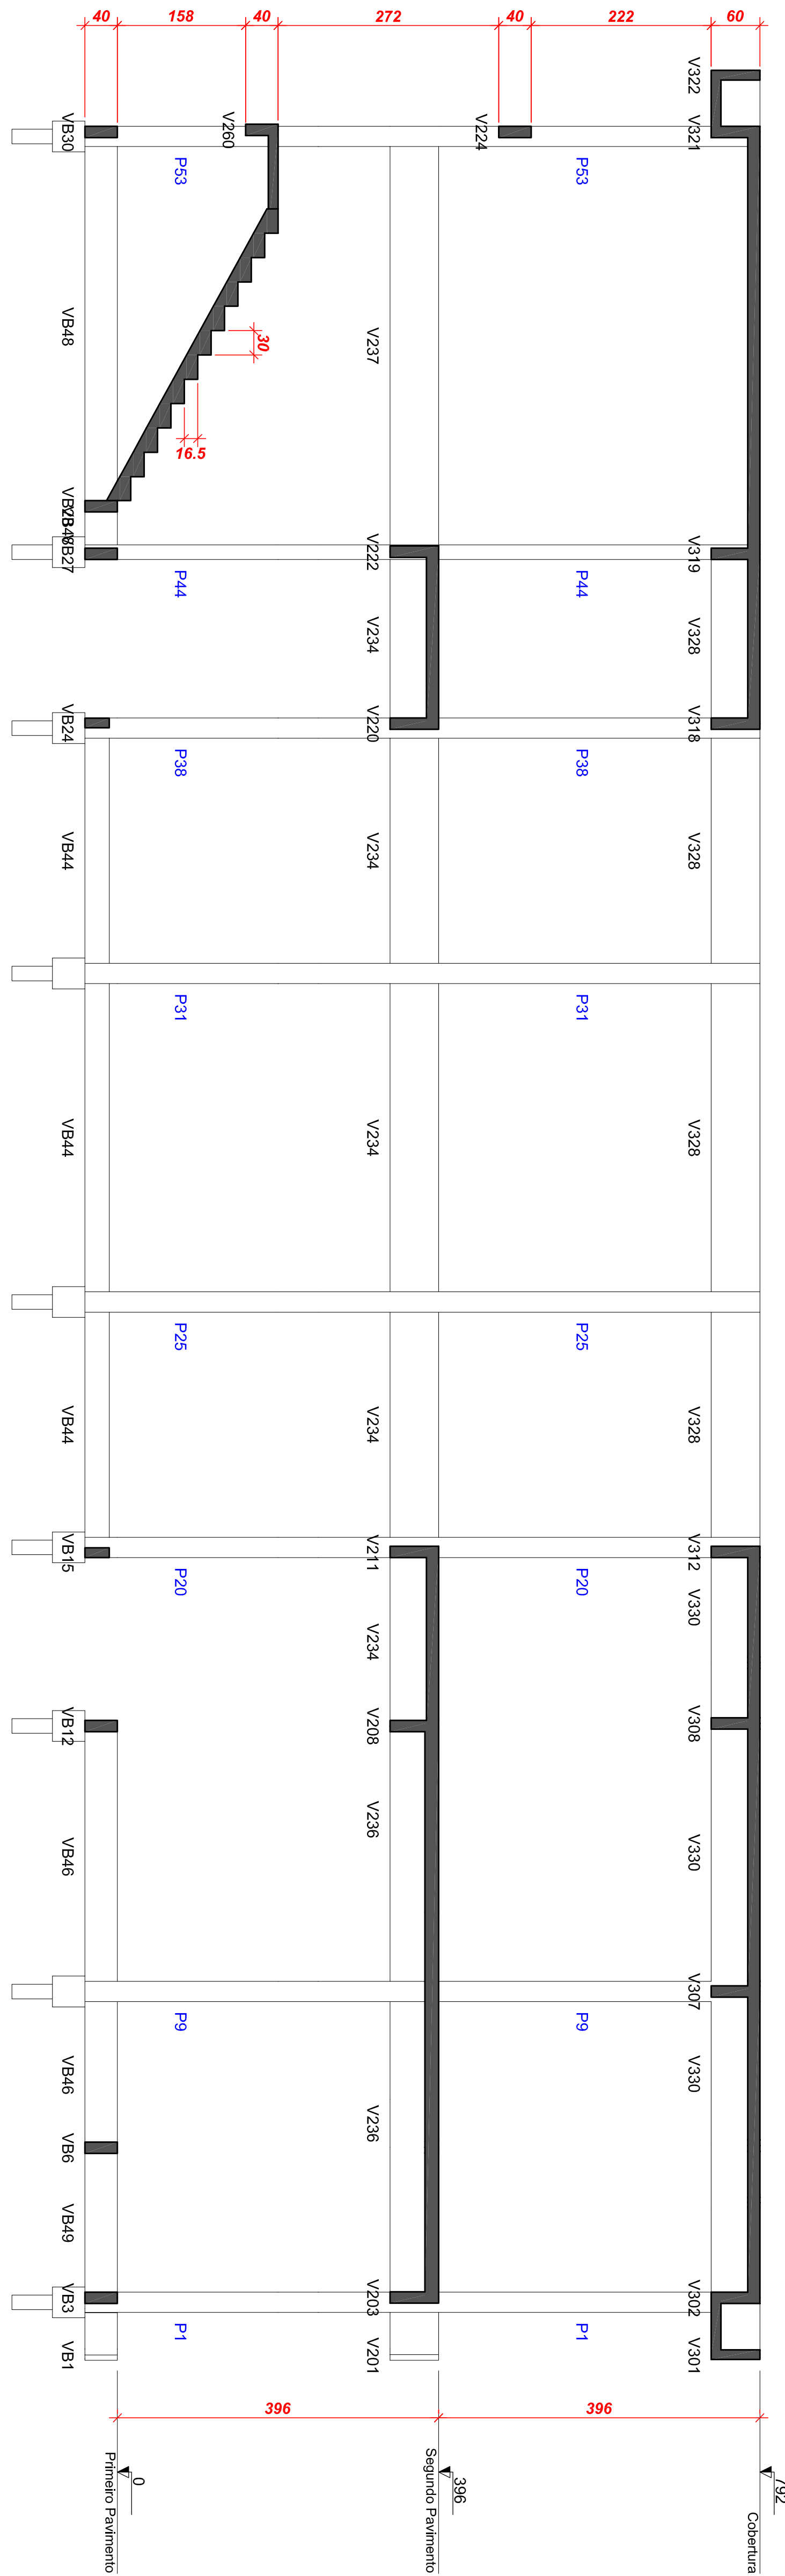

CORTE C-C

escala 1:50

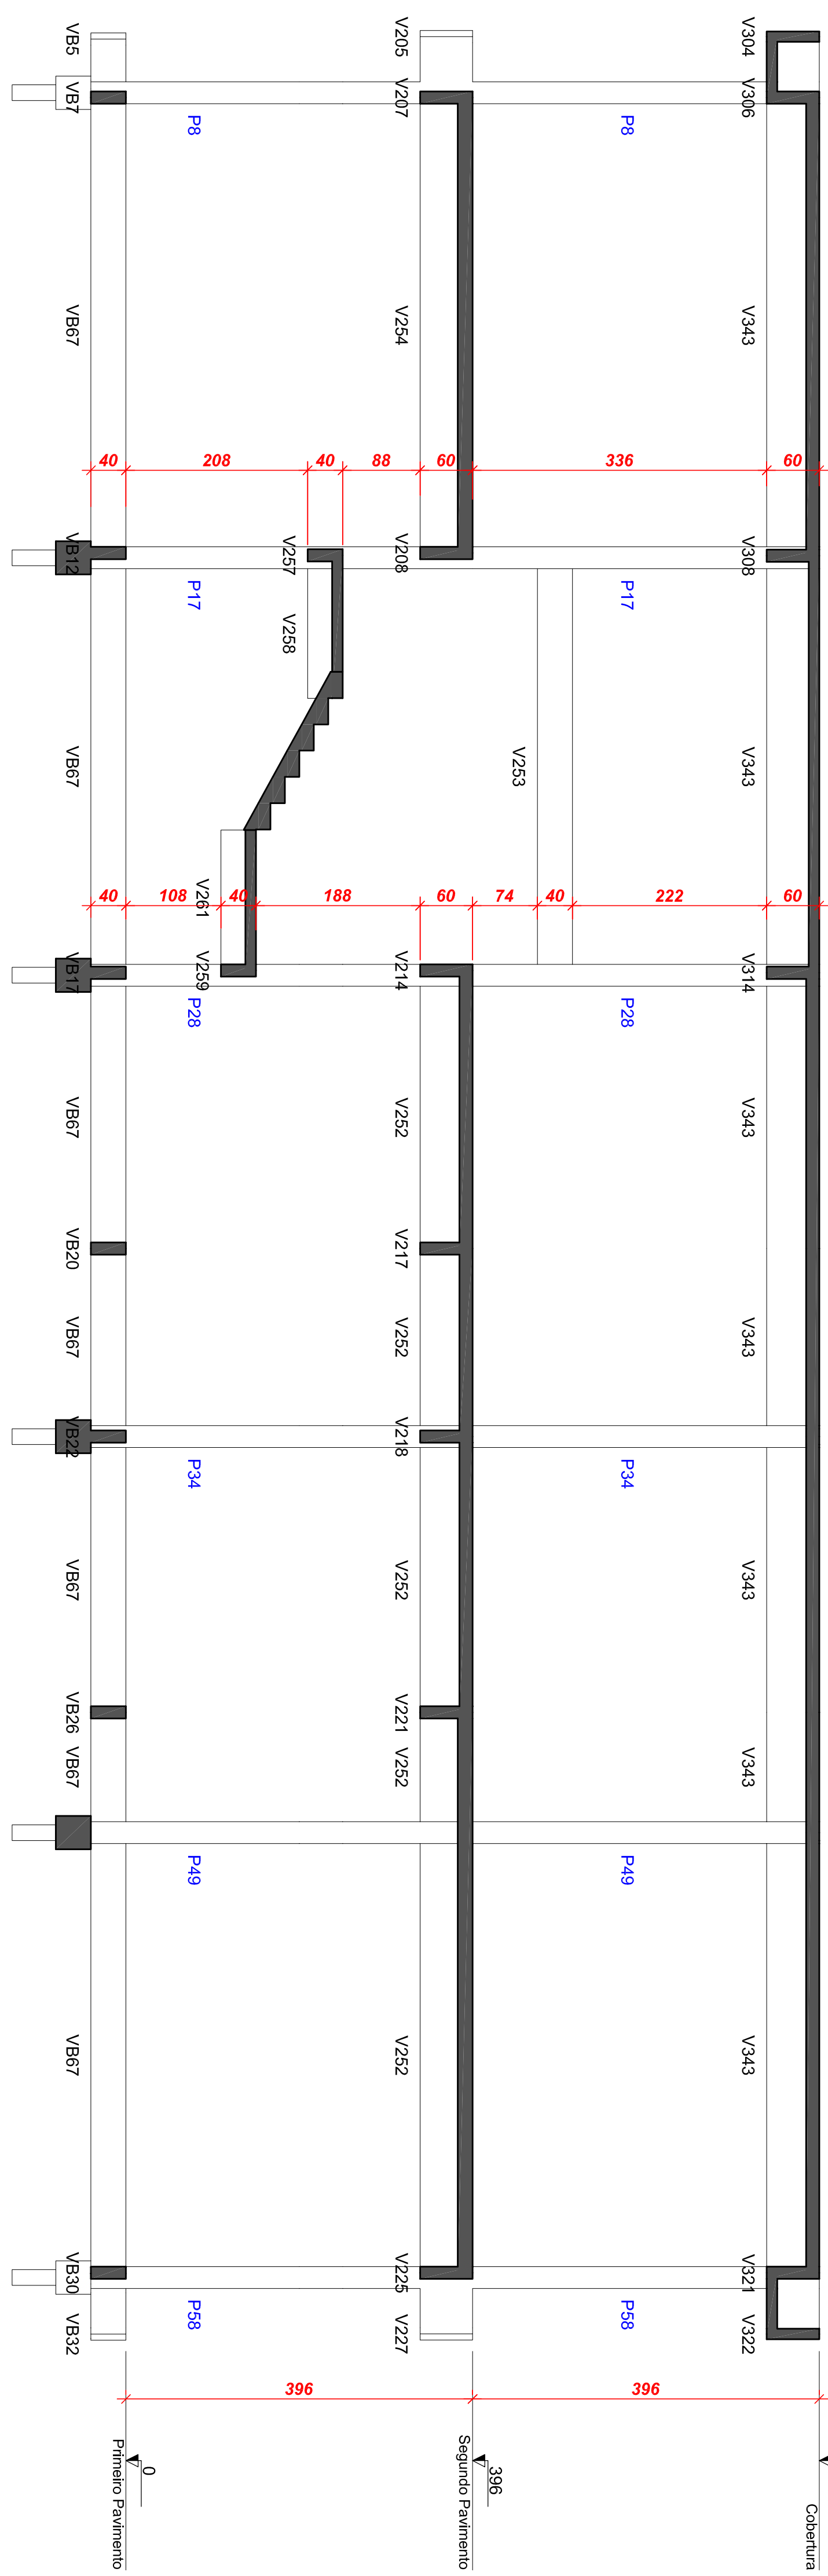

AS BUILT			
Rua João do Brasil, 1564 - São Vito			
cont@asbuilt.com.br - (11) 3088-4448			
PROJETO ESTRUTURAL			
CONFERIR MEDIDAS NA OBRA			
PRÉDIO ASSISTÊNCIA ESTUDANTIL			
CAMPUS DIAMANTINA			
RODOVIA MG-367 - Km 583, INSPDO. ALTO DA JACUBA - DIAMANTINA/MG			
PROPRIETÁRIO UNIVERSIDADE FEDERAL DOS VALES DO JEQUITINHONHA E MACHUCI			
CPF 16.666.915/0001-57			
PROJETA			
CORTES			
AUTOR PROJETO CARLOS HENRIQUE DE SOUZA GONÇALVES			
DETALHAMENTO/REVISÃO/NOTA COTA 750/250 - 1"			
VERSÃO 1			
TÍTULO 12/16			