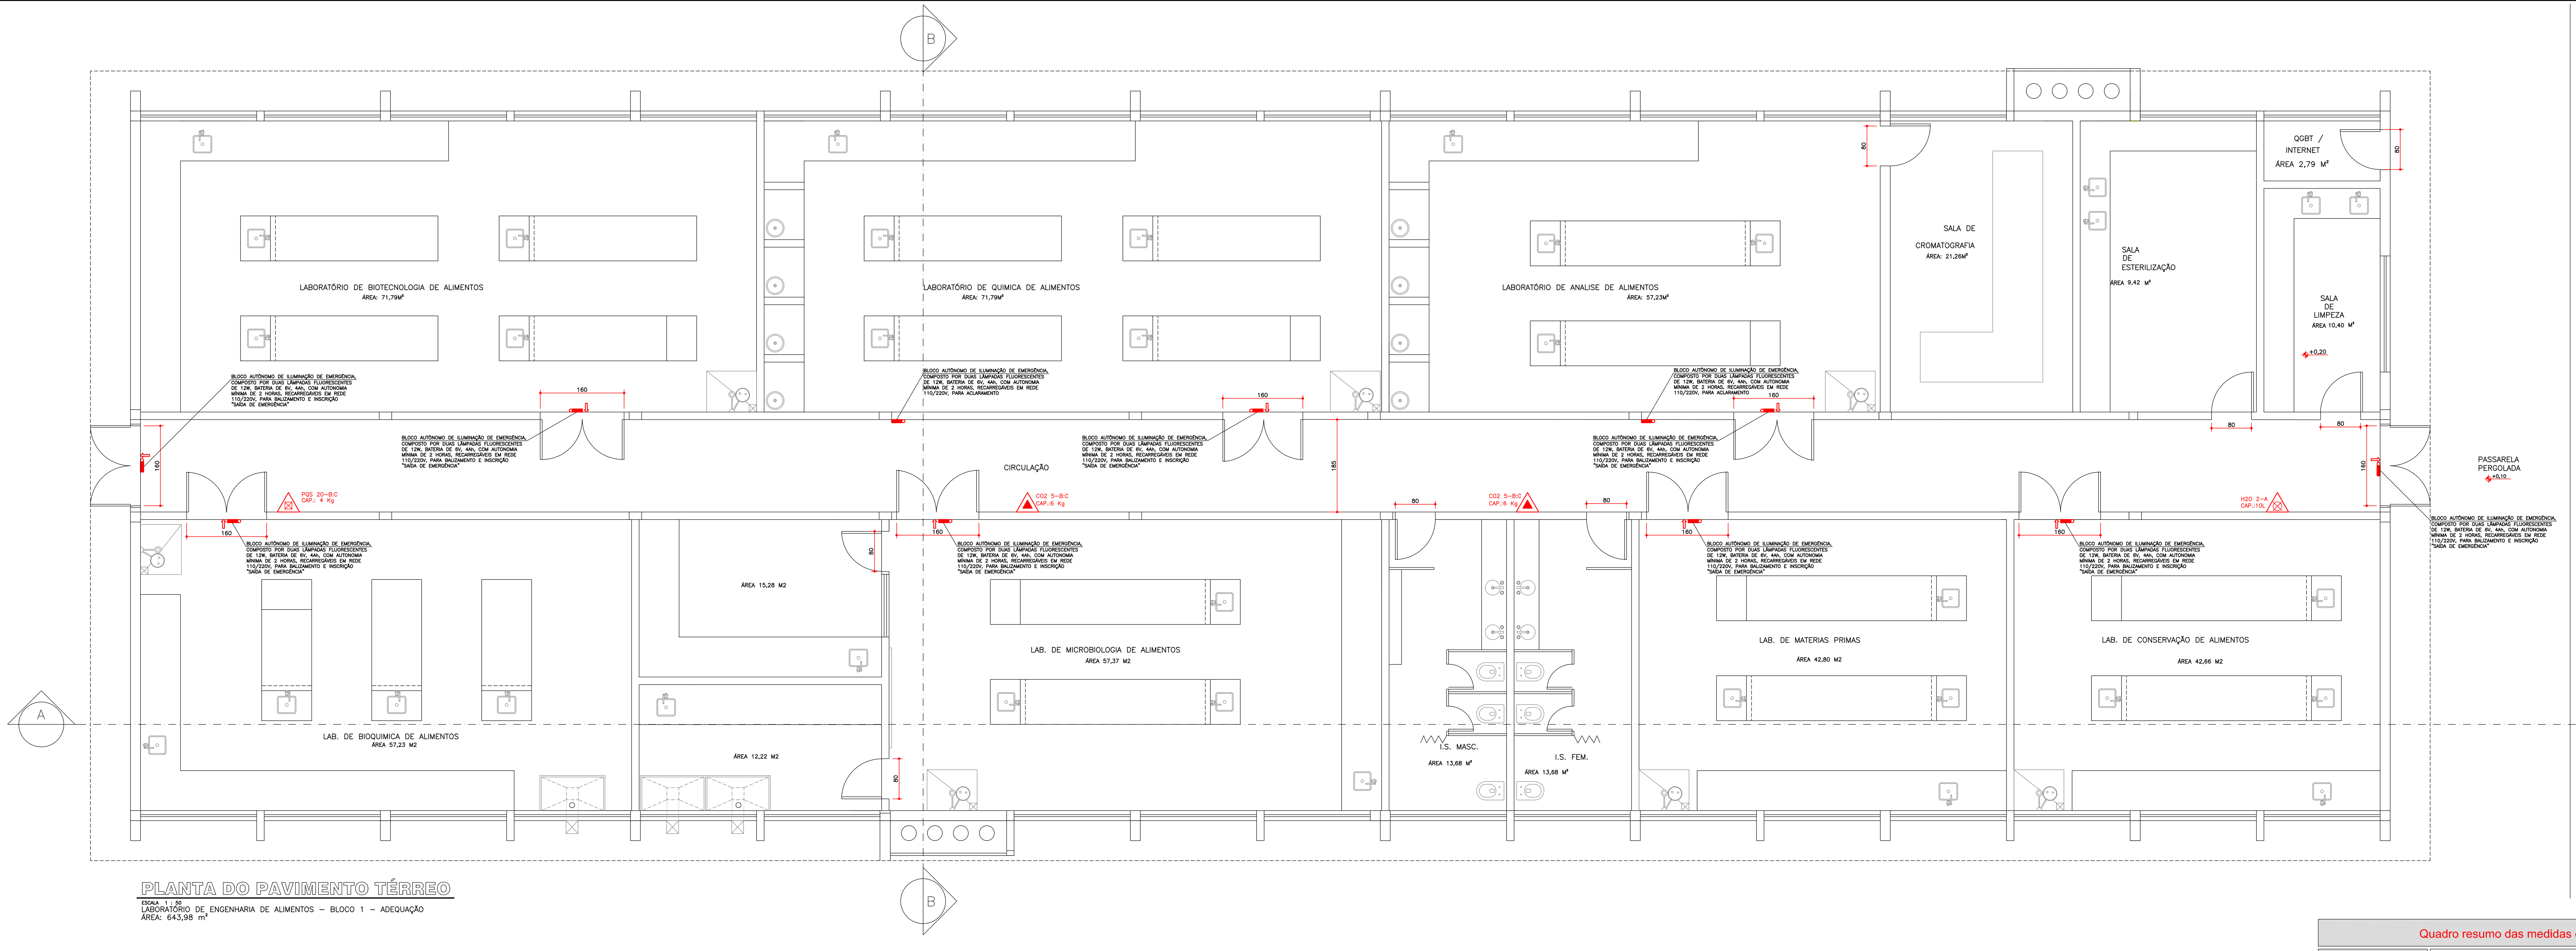


PLANTA DO PAVIMENTO TÉRREO

ESCALA 1 : 50
LABORATÓRIO DE ENGENHARIA DE ALIMENTOS – BLOCO 1 – ADEQUAÇÃO
ÁREA: 643,98 m²

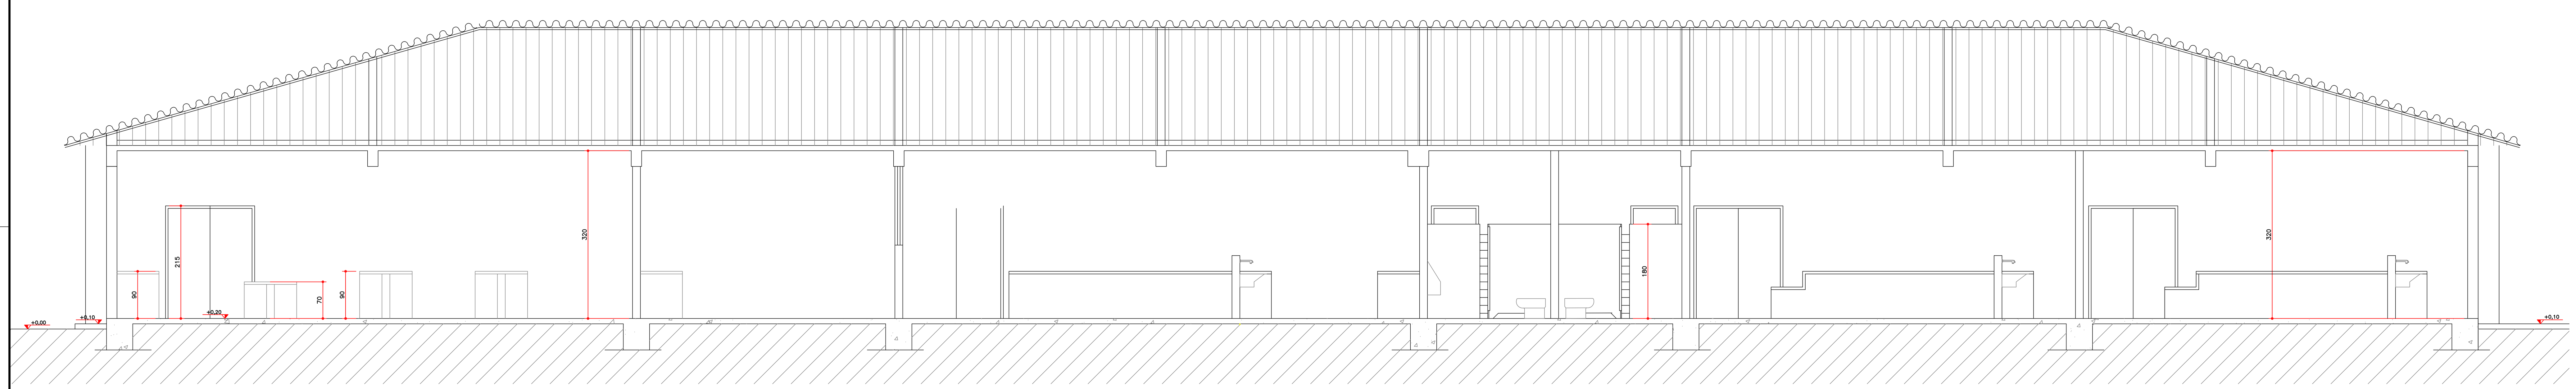


CORTE AA

ESCALA 1 : 75

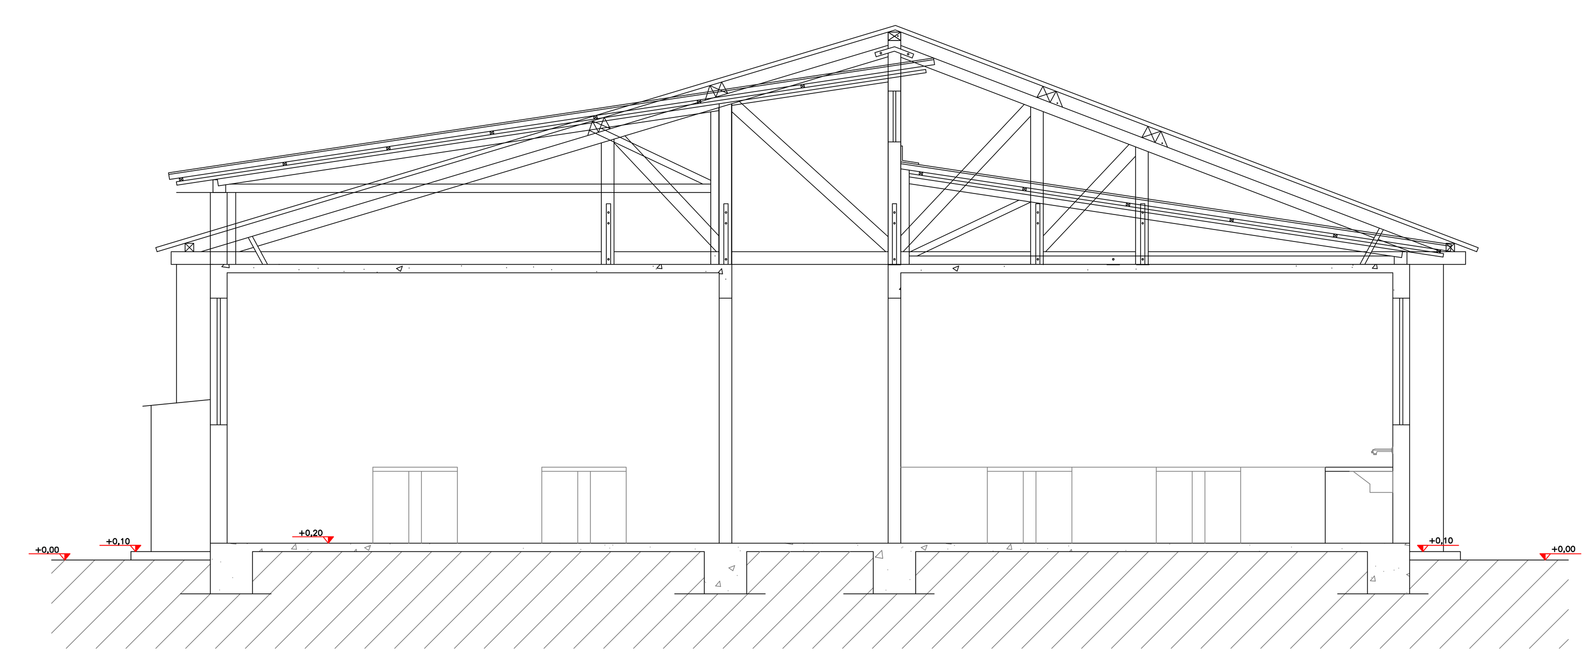


CORTE BB

ESCALA 1 : 75

| Quadro resumo das medidas de segurança | |
|---|---|
| EXTINTORES IT. 16/06 | ÁGUA PRESSURIZADA – 2A<br>PÓ QUÍMICO SECO BC – 20 B:C<br>GÁS CARBÔNICO BC – 5 B:C |
| ILUMINAÇÃO DE EMERGÊNCIA | OBEDECERÁ A IT Nº 13/06 – D.E. 44.746/08<br>BLOCOS AUTÔNOMOS COM CAPACIDADE MÍNIMA DE 02 HORAS DE FUNCIONAMENTO |
| SINALIZAÇÃO DE EMERGÊNCIA | CONFORME INSTRUÇÃO TÉCNICA Nº 15/06 |
| SAÍDA DE EMERGÊNCIA | CONFORME INSTRUÇÃO TÉCNICA Nº 08/06 |

**CLASSIFICAÇÃO - Decreto Estadual nº 44.746/08**

| GRUPO | OCUPAÇÃO | DIVISÃO | DESCRIÇÃO | EXEMPLOS |
|---|---|---|---|---|
| E | EDUCACIONAL E CULTURA FÍSICA | E-1 | ESCOLAS EM GERAL | ESCOLA DE TERCEIRO GRAU |

**CARGA DE INCÊNDIO - IT- 09/06**

| OCUPAÇÃO/USO | DESCRIÇÃO | DIVISÃO | CARGA DE INCÊNDIO EM MJ/M2 |
|---|---|---|---|
| EDUCACIONAL E CULTURA FÍSICA | ESCOLAS EM GERAL | E-1 | 300 |

**CLASSIFICAÇÃO DAS EDIFICAÇÕES E ÁREAS DE RISCO QUANTO À CARGA DE INCÊNDIO**

| RISCO | CARGA DE INCÊNDIO MJ/M2 |
|---|---|
| BAIXO | 300 |

**CONTROLE MATERIAIS DE ACABAMENTO E REVESTIMENTO**

| | | |
|---|---|---|
| PISO | acabamento<br>revestimento | I, II–A, III–A OU IV–A |
| PAREDE | acabamento<br>revestimento | I, II–A OU III–A (EXC. REVEST.) |
| TETO e FORRO | acabamento<br>revestimento | I OU II–A |

**LEGENDA**

| EXTINTORES PORTÁTEIS | SISTEMA DE ILUMINAÇÃO DE EMERGÊNCIA |
|---|---|
| PÓ QUÍMICO SECO BC – 20 B:C | ILUMINAÇÃO DE EMERGÊNCIA DE ACLARAMENTO |
| ÁGUA PRESSURIZADA – 2A | ILUMINAÇÃO DE EMERGÊNCIA DE BALIZAMENTO |
| GÁS CARBÔNICO BC – 5 B:C | |

**NOTAS**

NOTA 1:
"O AUTOR DO PROJETO E O RESPONSÁVEL TÉCNICO SÃO RESPONSÁVEIS, CIVIL E ADMINISTRATIVAMENTE POR TODAS AS INFORMAÇÕES PRESTADAS NO PRESENTE PROJETO, BEM COMO PELO ATENDIMENTO DAS ESPECIFICAÇÕES CONSTANTES DO CÓDIGO DE PREVENÇÃO DE INCÊNDIOS DO CORPO DE BOMBEIROS DA POLÍCIA MILITAR DE SÃO PAULO E NORMAS BRASILEIRAS VIGENTES, SUJEITANDO–SE ÀS SANÇÕES LEGAIS DECORRENTES DE EVENTUAIS PREJUÍZOS DE TERCEIROS."

NOTA 2:
"TODOS OS EQUIPAMENTOS E DISPOSITIVOS DE SEGURANÇA CONTRA INCÊNDIOS DEVERÃO TER SINALIZAÇÃO DE EMERGÊNCIA CONFORME ATENDIMENTO ÀS EXIGÊNCIAS CONTIDAS NA I.T. 15/06."

Proprietário ou Resp. pelo uso: UFVJM
Resp. Técnico: RODRIGO ALVES DE NOVAES - CREA PR 32.643/D

Folha: 02/02

PROJETO TÉCNICO DE SEGURANÇA CONTRA INCÊNDIO
PRÉDIO DA ENGENHARIA DE ALIMENTOS - BLOCO 1 - ICT

Escala: INDICADAS

AS BUILT PROJETOS

Assunto: PLANTA DO PAVIMENTO TÉRREO E CORTES A-A E B-B
Ocupação: EDUCACIONAL E CULTURA FÍSICA
Local: RODOVIA MGT 367 - Km 583, Nº 5000 - BAIRRO ALTO DA JACUBA - DIAMANTINA/MG
Proprietário: UNIVERSIDADE FEDERAL DOS VALES DO JEQUITINHONHA E MUCURI - UFVJM
Resp. Técnico: RODRIGO ALVES DE NOVAES - CREA PR 32.643/D
Área do Terreno: m²
Área Construída: 643,98 m²
Desenhista: MARCOS DANIEL DE OLIVEIRA